

KEY NUMBER	DESCRIPTION	DATE	BOOK BY	CHECKED BY	APPROVED BY
---	AS BUILT	02/07/14	KEJ	-	-
▲	ADDED WIRE ROCT	04/01/13	KEJ	-	-
▲	ADDED TERMINAL MARKERS & UPDATED WIRING	07/02/15	KEJ	-	-
▲	-	-	-	-	-

SCALE N/A

# GSI Inc.

PROJECT NAME  
CHOICE CONTROL PANEL


DWG. NAME  
PANEL LAYOUTS & B O M

DWG. NO.  
K10627-10

DWG. #

FILE NAME  
K10627-10

1100  
1101  
1102  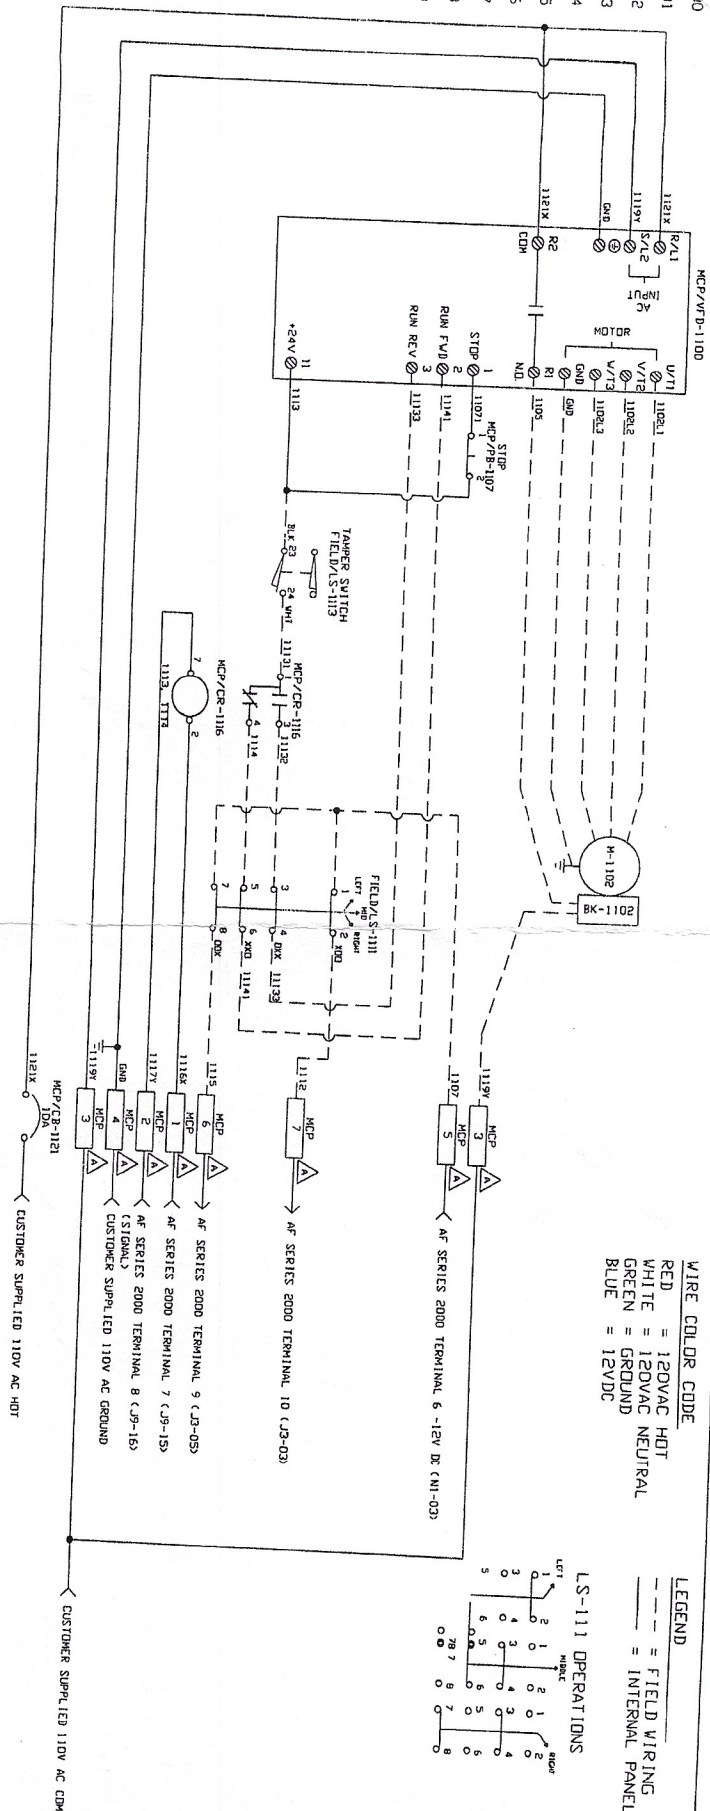
REV. NUMBER	DESCRIPTION	DATE	DOWN BY	CHECKED BY	APPROVED BY
1	AS BUILT	03/07/14	REB	-	-
2	ADDED TERMINAL MARKERS & UPDATED WIRING	07/02/15	REB	-	-
3	-	-	-	-	-
4	-	-	-	-	-
SCALE: N/A

**GSI Inc.**

PROJECT NAME: CHUTE CONTROL PANEL  
Dwg. NAME: ELECTRICAL SCHEMATIC  
Dwg. NO: K10627-11

FILE NAME: K10627-11